

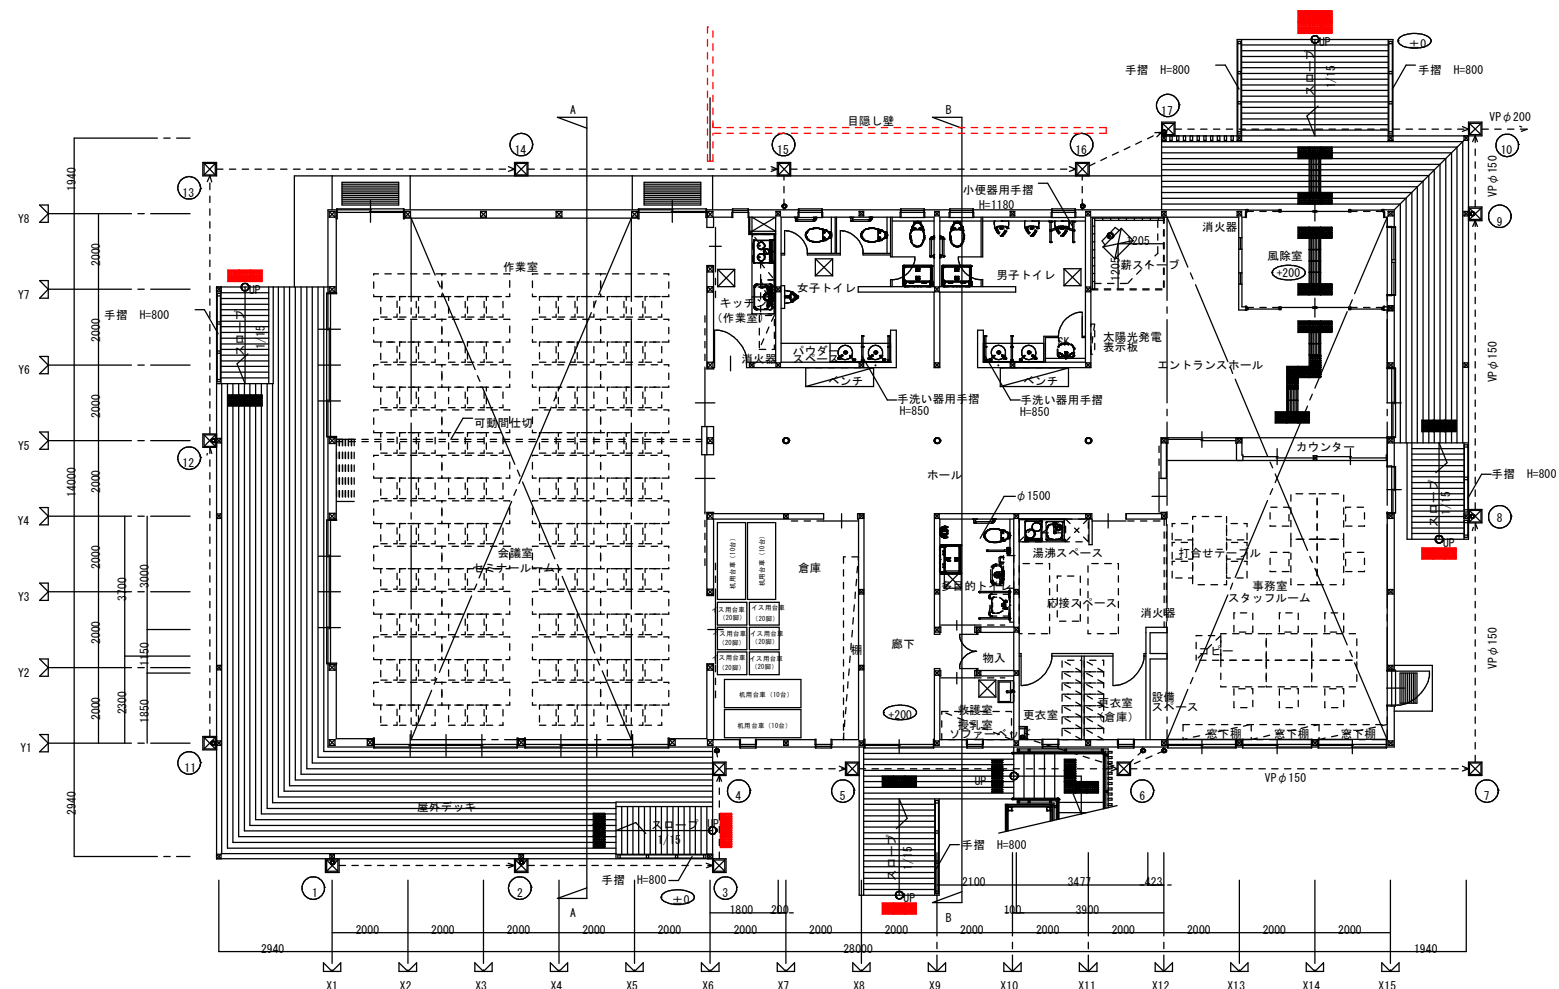
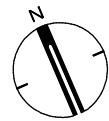
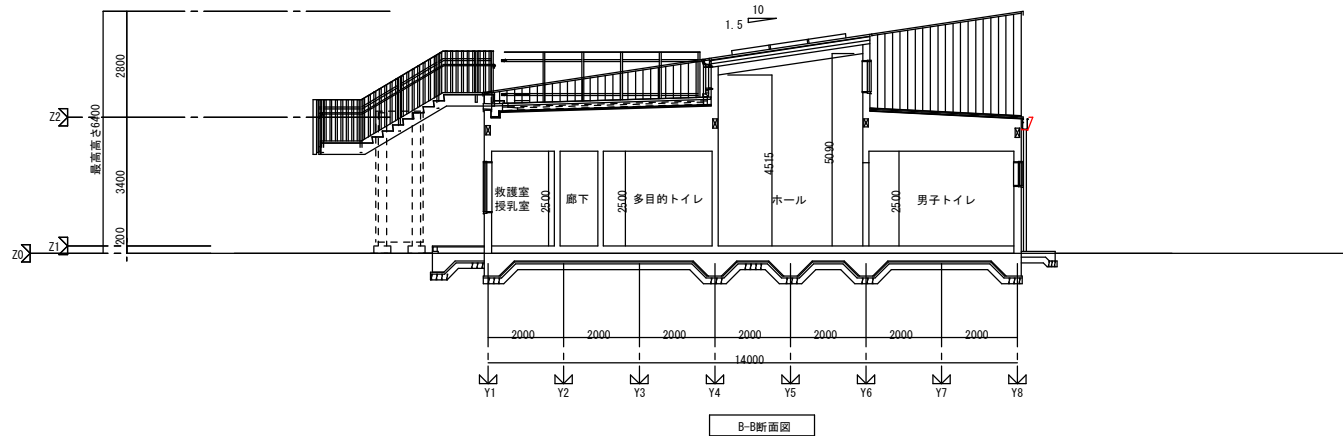
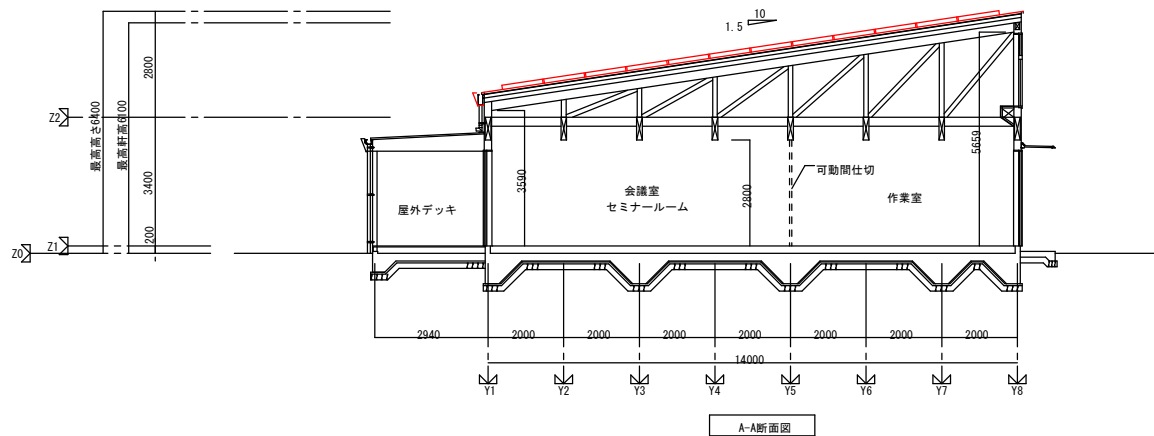
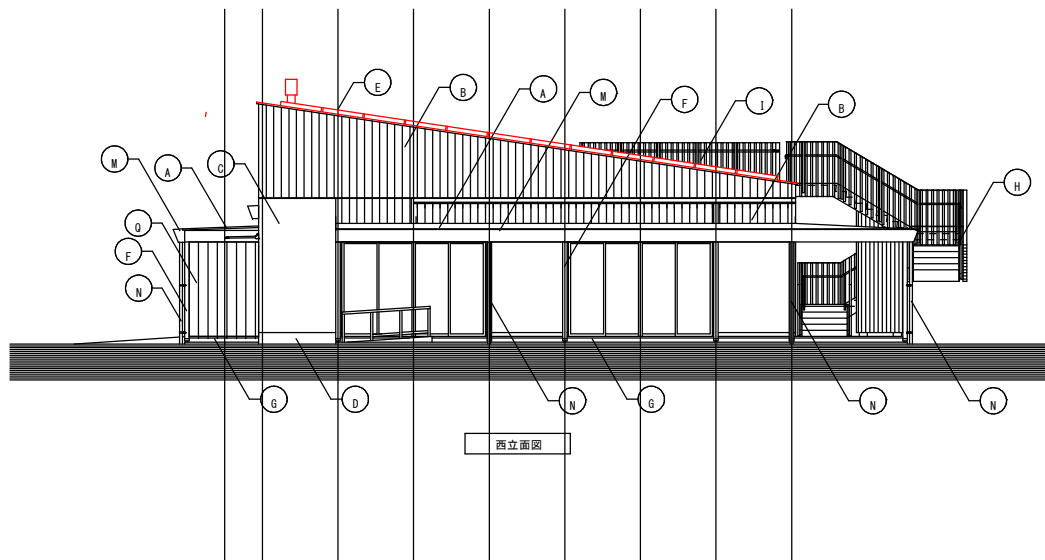
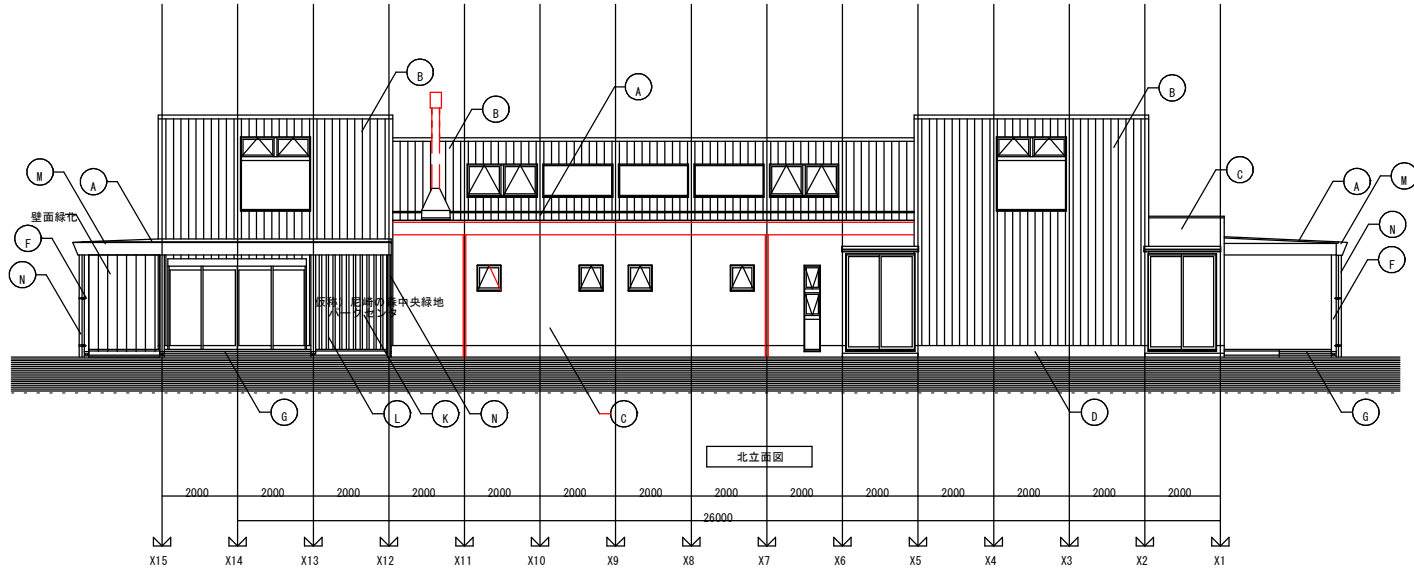


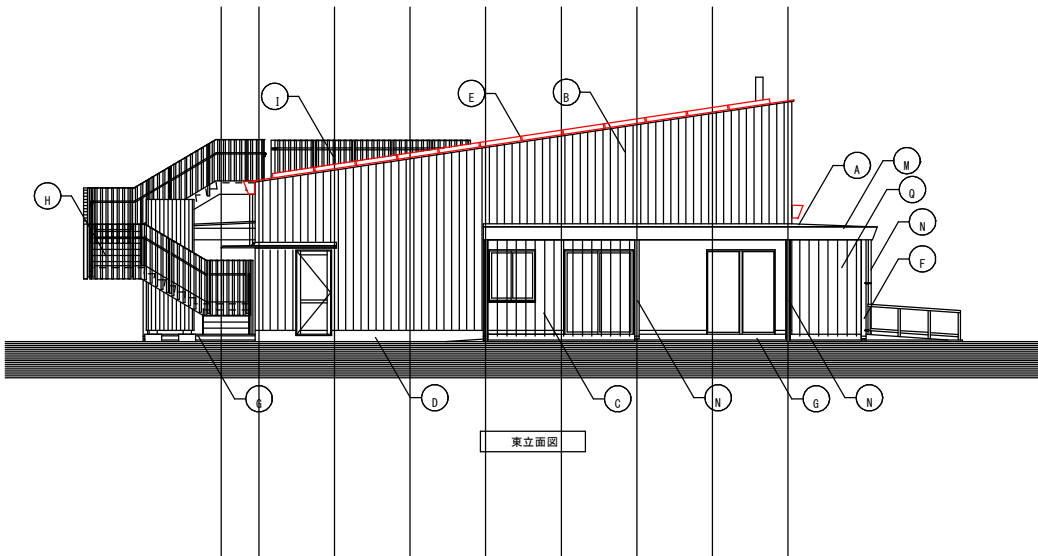

会所リスト		※レベルは次の数字を示す			
記号	蓋レベル	管底レベル	管底よりの	会所形式	備考
①	±0	-300	300	K-3 グレーチング蓋	
②	±0	-325	325	K-3 グレーチング蓋	
③	±0	-350	350	K-3 グレーチング蓋	
④	±0	-365	365	K-3 グレーチング蓋	
⑤	±0	-425	425	K-3 グレーチング蓋	
⑥	±0	-465	465	K-4 グレーチング蓋	
⑦	±0	-510	510	K-5 グレーチング蓋	
⑧	±0	-545	545	K-5 グレーチング蓋	
⑨	±0	-585	585	K-5 グレーチング蓋	
⑩	±0	-600	600	K-5 グレーチング蓋	
⑪	±0	-300	300	K-3 グレーチング蓋	
⑫	±0	-340	340	K-3 グレーチング蓋	
⑬	±0	-375	375	K-3 グレーチング蓋	
⑭	±0	-415	415	K-3 グレーチング蓋	
⑮	±0	-448	448	K-3 グレーチング蓋	
⑯	±0	-486	486	K-4 グレーチング蓋	
⑰	±0	-555	555	K-5 グレーチング蓋	

記 号	名 称	備 考
	雨水会所	
←----	塩ビ管	特記なき限りVPφ125
特記なき限り雨水会所は浸透槽とする		
特記なき限り横道管の排水勾配は1/200とする		
特記なき限り耐荷重はT-2とする		
特記なき限りグレーチング差はノンスリップ仕様とする		


竣工图








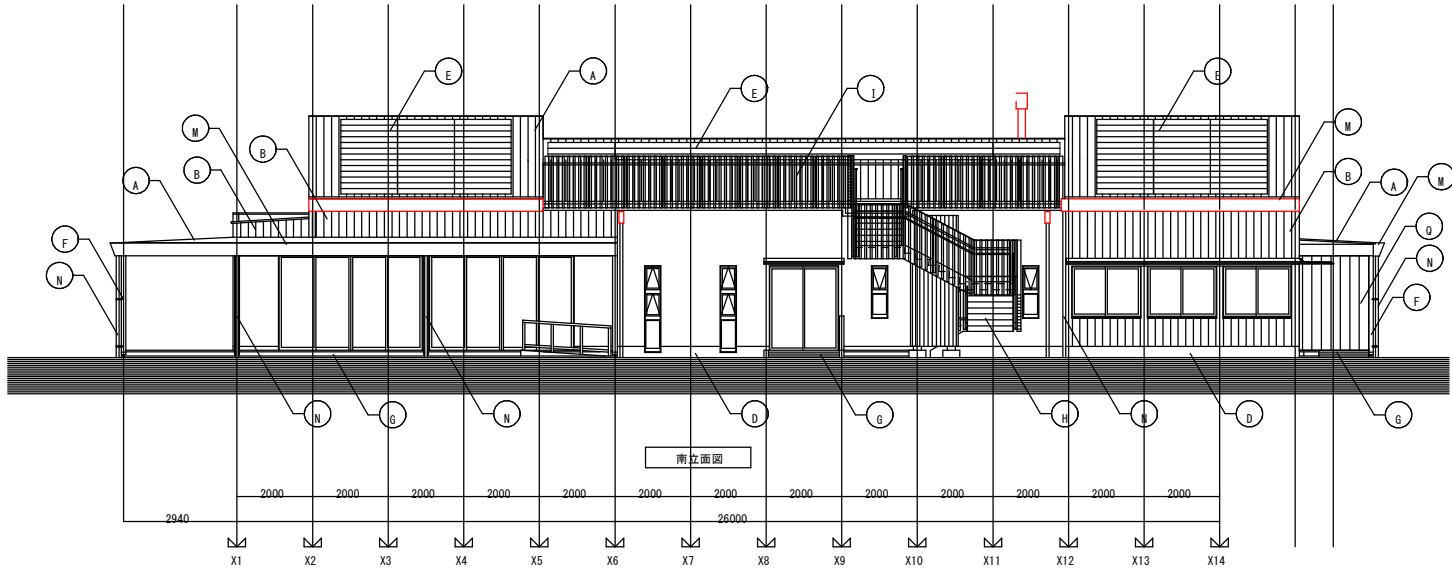


凡 例					
A	フッ素ガルバリウム鋼板<0.45> (かん合式、瓦葺き)	E	太陽光パネル	I	手摺H=1200~1350
B	外壁：樹脂含浸木 (県内産赤杉) の上木材保護塗料塗	F	柱：樹脂含浸木 (県内産ヒノキ) の上木材保護塗料塗、柱脚金物共	J	軒裏：天然木化粧合板
C	外壁：外装薄塗材E (土壁風)	G	木製デッキ (県内産ヒノキ)	K	館銘板 (別途)
D	コンクリート打放し補修の上 水剤塗布	H	屋外階段：浴熱亜鉛メッキの上2-FUE	L	木製ルーバー：樹脂含浸木 (県内産ヒノキ) の上木材保護塗料塗、足元金物共

M	軒樋：SUS製 (化粧カバー共)	O	壁面緑化、ワイヤー式
N	壁樋：SUS製 123×73 フッ素焼付塗装		
O	コンクリートブロック<120>積		
P	アルミ門扉		

竣工図

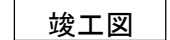

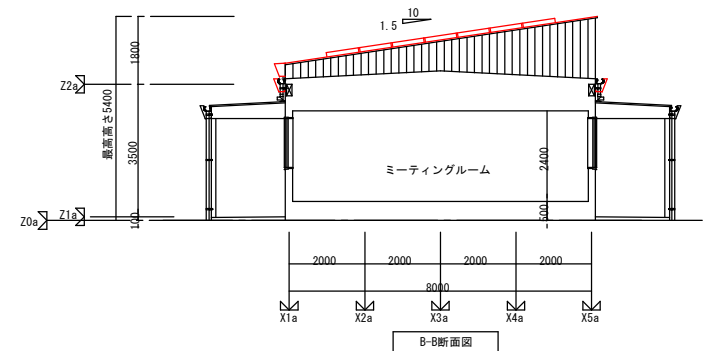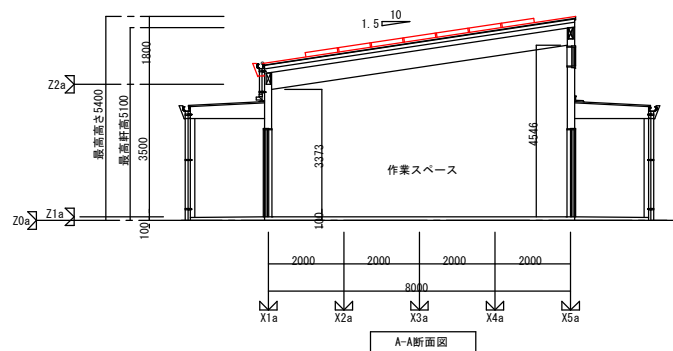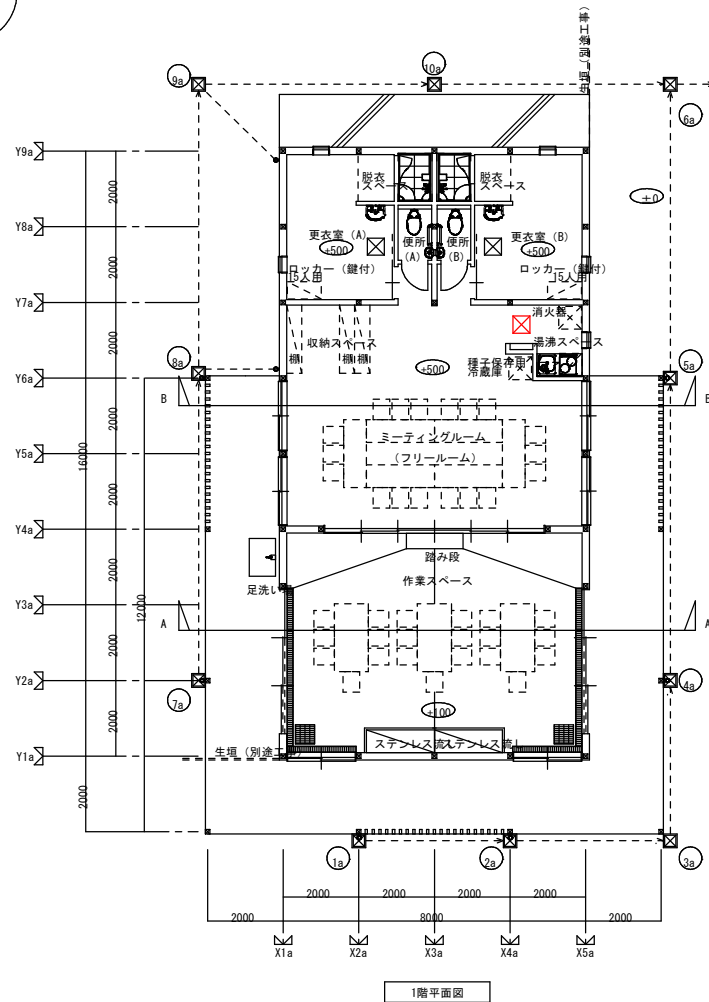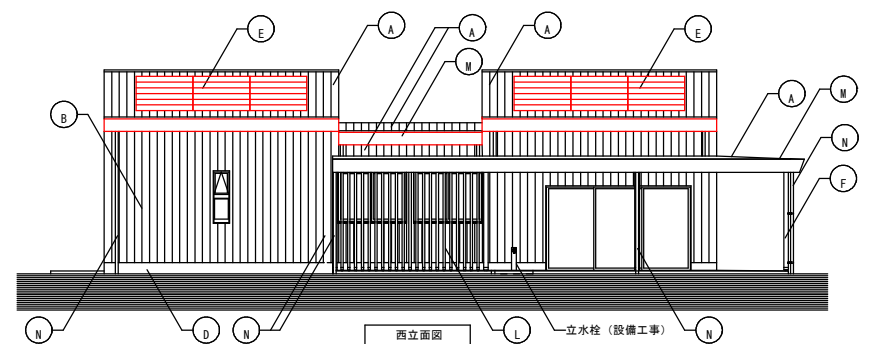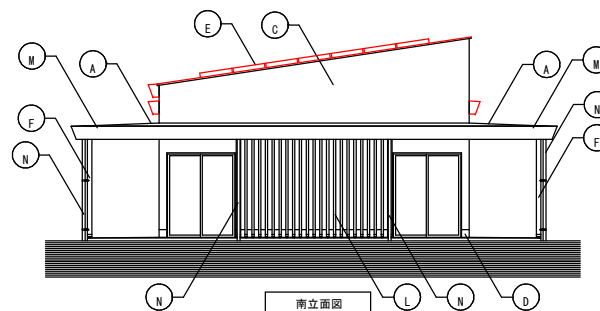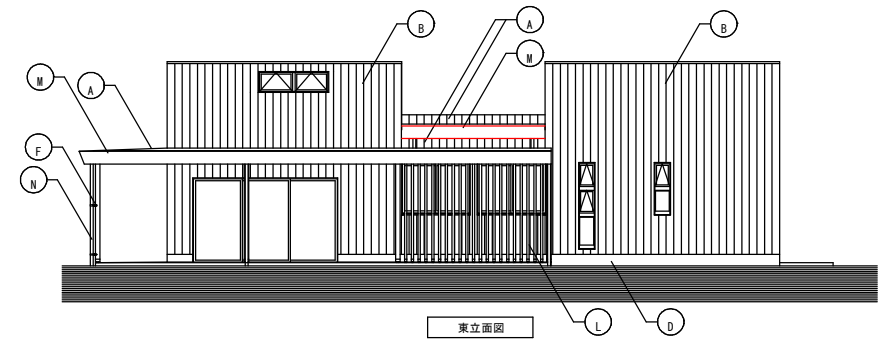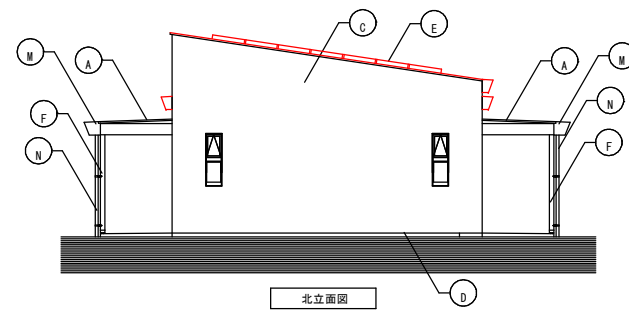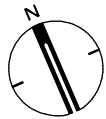


会所リスト		※レベルは20からの数字を示す			
記号	蓋レベル	管底レベル	管底よりの	会所形式	備考
1a	±0	-300	300	K-3 グレーチング型	
2a	±0	-320	320	K-3 グレーチング型	
3a	±0	-340	340	K-3 グレーチング型	
4a	±0	-360	360	K-3 グレーチング型	
5a	±0	-400	400	K-3 グレーチング型	
6a	±0	-435	435	K-3 グレーチング型	
7a	±0	-300	300	K-3 グレーチング型	
8a	±0	-340	340	K-3 グレーチング型	
9a	±0	-375	375	K-3 グレーチング型	
10a	±0	-405	405	K-3 グレーチング型	

外構工事仕上凡例		
記 号	名 称	備 考
☒	雨水会所	
≡----	塩ビ管	特記なき限りVPφ125
特記なき限り雨水会所は遠透樹とする		
特記なき限り横走管の排水勾配は1/200とする		
特記なき限り耐衝撃率はT-2とする		
特記なき限りグレーチング裏はノンスリップ仕様とする		

凡 例			
A	フッ素ガルバリウム鋼板(0.45)（かん合式、瓦葺き）	J	軒裏：天然木化粧合板
B	外壁：樹脂含浸木（県内産赤杉）の上木材保護塗料塗	K	館銘板
C	外壁：外装薄塗材E（土壁風）	L	木製ルーバー：樹脂含浸木（県内産ヒノキ）足元金物共
D	コンクリート打放し補修の 上 減割塗布	M	軒樋：SUS製（化粧カバー共）
E	太陽光パネル	N	壁樋：SUS製 123×73 フッ素焼付塗装
F	柱：樹脂含浸木（県内産ヒノキ）の上木材保護塗料塗、柱脚金物共	O	
G	木製デッキ（県内産ヒノキ）	P	
H	屋外階段：溶融亜鉛メッキの上2-FUE	Q	壁面緑化、ワイヤー式
I	手摺H=1200～1350		

竣工図

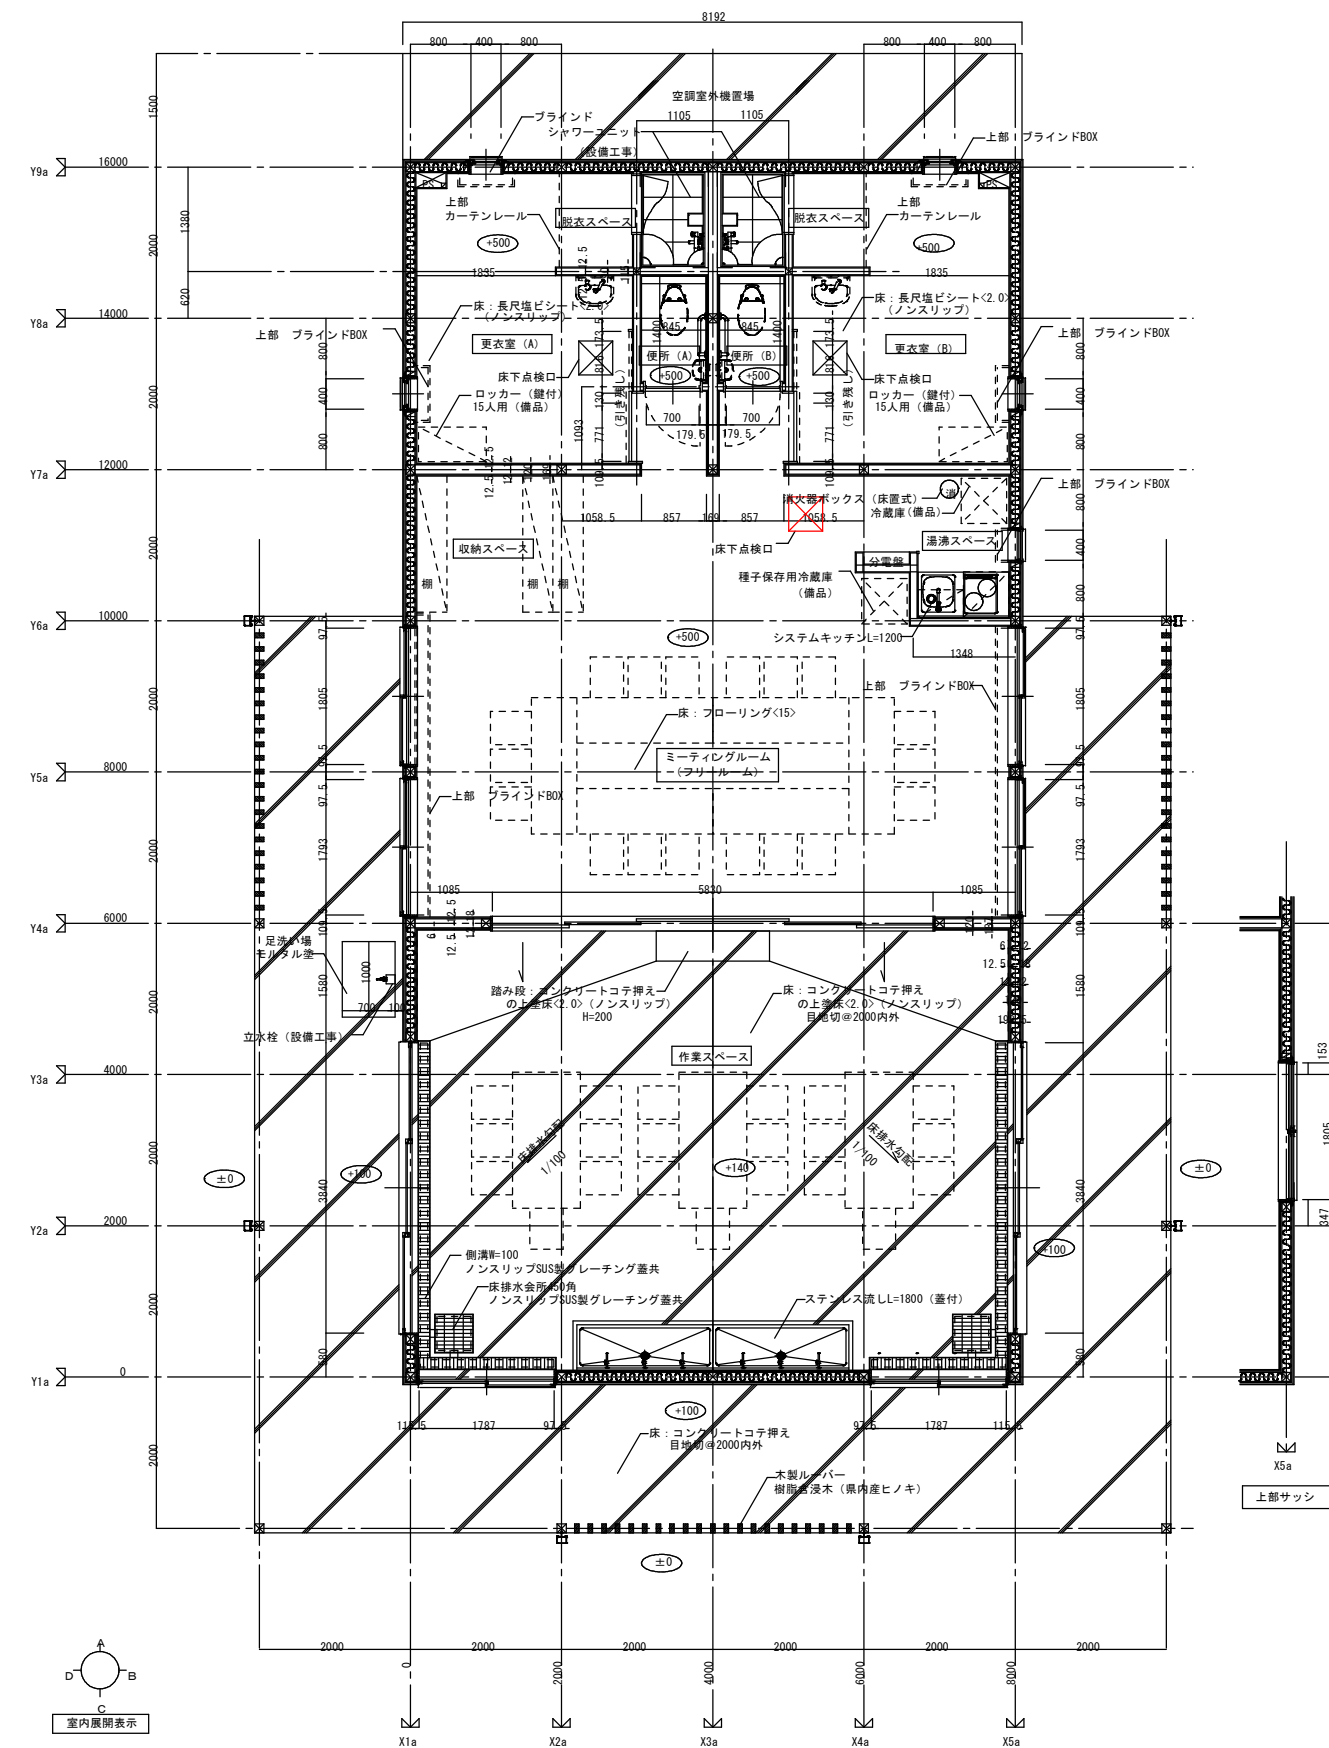

竣工图